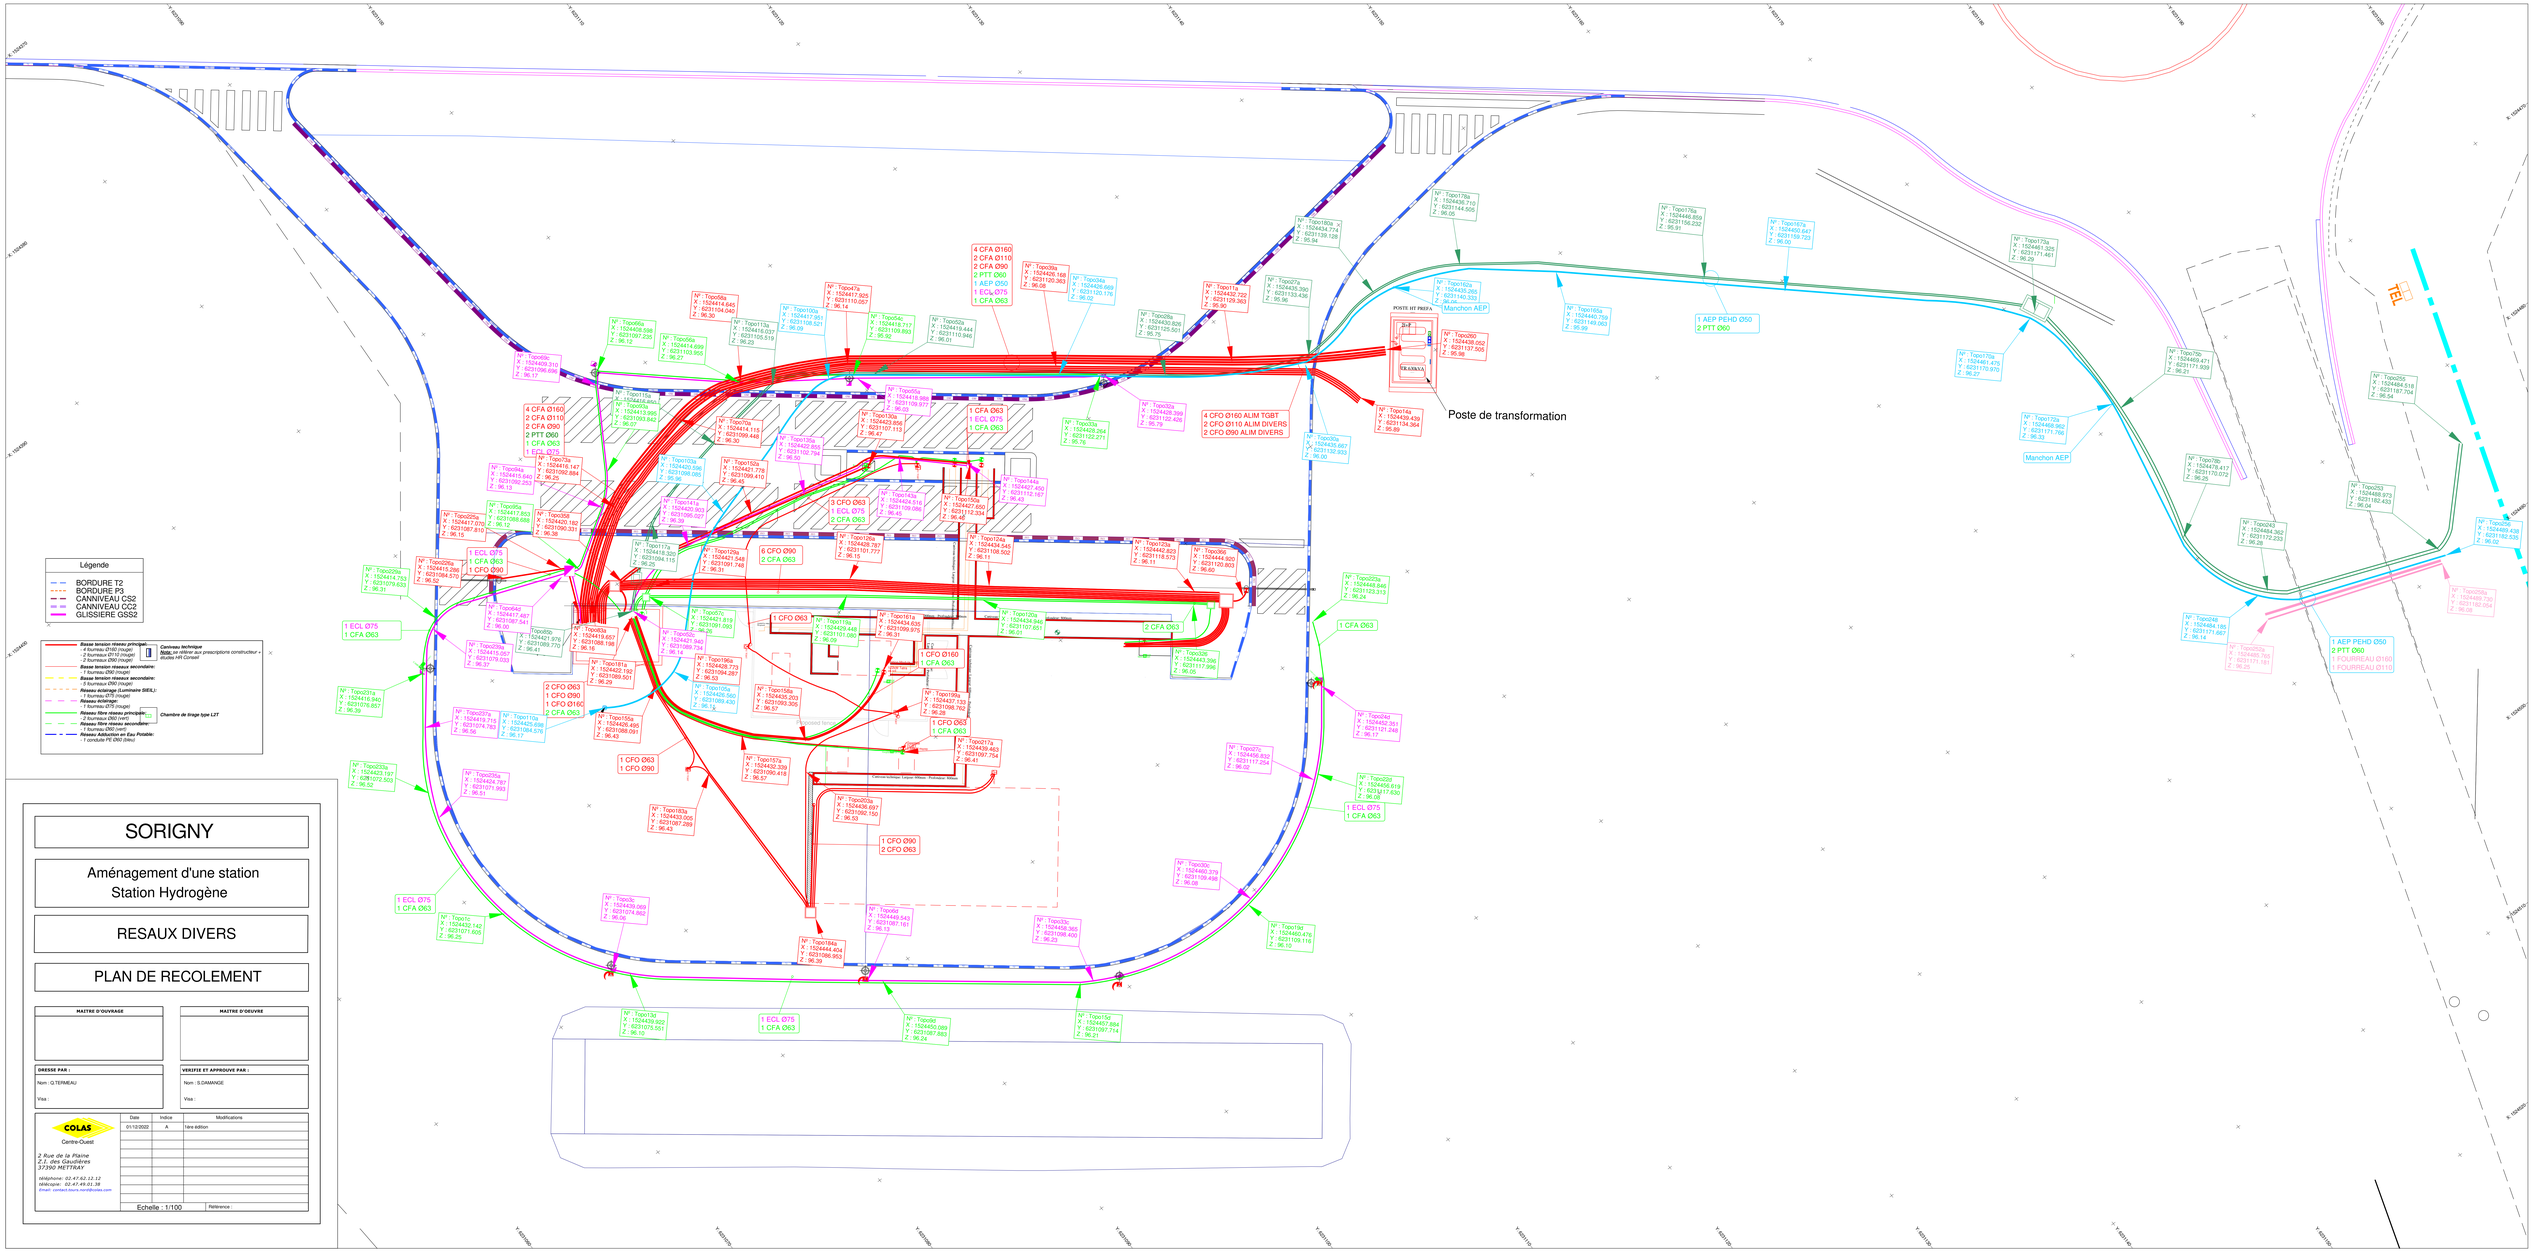
Légende
BORDURE T2
BORDURE P3
CANNIVEAU CS2
CANNIVEAU CC2
GLISSIERE GS2
Basse tension réseau principal: 4 fourreaux Ø160 (rouge) 1 fourreau Ø90 (rouge) 2 fourreaux Ø90 (rouge)
Basse tension réseaux secondaire: 1 fourreau Ø90 (rouge)
Basse tension réseaux secondaire: 1 fourreau Ø90 (rouge)
Réseau éclairage (Lumière SIEL): 1 fourreau Ø75 (rouge)
Réseau éclairage: 1 fourreau Ø75 (rouge)
Réseau fibre réseau principal: 2 fourreaux Ø50 (vert)
Réseau fibre réseau secondaire: 1 fourreau Ø90 (vert)
Réseau Adduction en Eau Potable: 1 conduite PE 40G (bleu)
Caniveau technique
Note: se référer aux prescriptions constructeur + études HR Conseil
Chambre de tirage type L2T
Poste de transformation
Manchon AEP
1 AEP PEHD Ø50
2 PTT Ø90
1 FOURREAU Ø160
1 FOURREAU Ø110
4 CFA Ø160
2 CFA Ø110
2 CFA Ø90
2 PTT Ø90
1 CFA Ø63
1 ECL Ø75
1 CFA Ø63
4 CFO Ø160 ALIM TGBT
2 CFO Ø110 ALIM DIVERS
2 CFO Ø90 ALIM DIVERS
3 CFO Ø63
1 ECL Ø75
2 CFA Ø63
6 CFO Ø90
2 CFA Ø63
1 ECL Ø75
1 CFA Ø63
1 CFO Ø63
1 CFO Ø90
1 CFO Ø160
2 CFA Ø63
2 CFO Ø63
1 CFO Ø90
1 CFO Ø160
2 CFA Ø63
1 CFO Ø63
1 CFA Ø63
1 CFO Ø90
2 CFO Ø63
1 ECL Ø75
1 CFA Ø63
1 ECL Ø75
1 CFA Ø63
1 ECL Ø75
1 CFA Ø63
1 ECL Ø75
1 CFA Ø63
1 ECL Ø75
1 CFA Ø63
1 CFA Ø63
1 CFA Ø63
2 CFA Ø63
1 ECL Ø75
1 CFA Ø63
1 ECL Ø75
1 CFA Ø63
SORIGNY
Aménagement d'une station
Station Hydrogène
RESEAUX DIVERS
PLAN DE RECOLEMENT
MAITRE D'OUVRAGE
MAITRE D'OEUVRE
DRESSE PAR :
Nom : Q.TERMEAU
Visa :
VERIFIE ET APPROUVE PAR :
Nom : S.DAMANGE
Visa :
COLAS
Centre-Ouest
2 Rue de la Plaine
Z.I. des Gaudières
37390 METTRAY
téléphone: 02.47.62.12.12
télécopie: 02.47.49.01.38
Email: contact.tours.nord@colas.com
Date
Indice
Modifications
01/12/2022
A
1ère édition
Echelle : 1/100
Référence :